



Места монтажа гидроизоляционной прокладки "Пенебар"

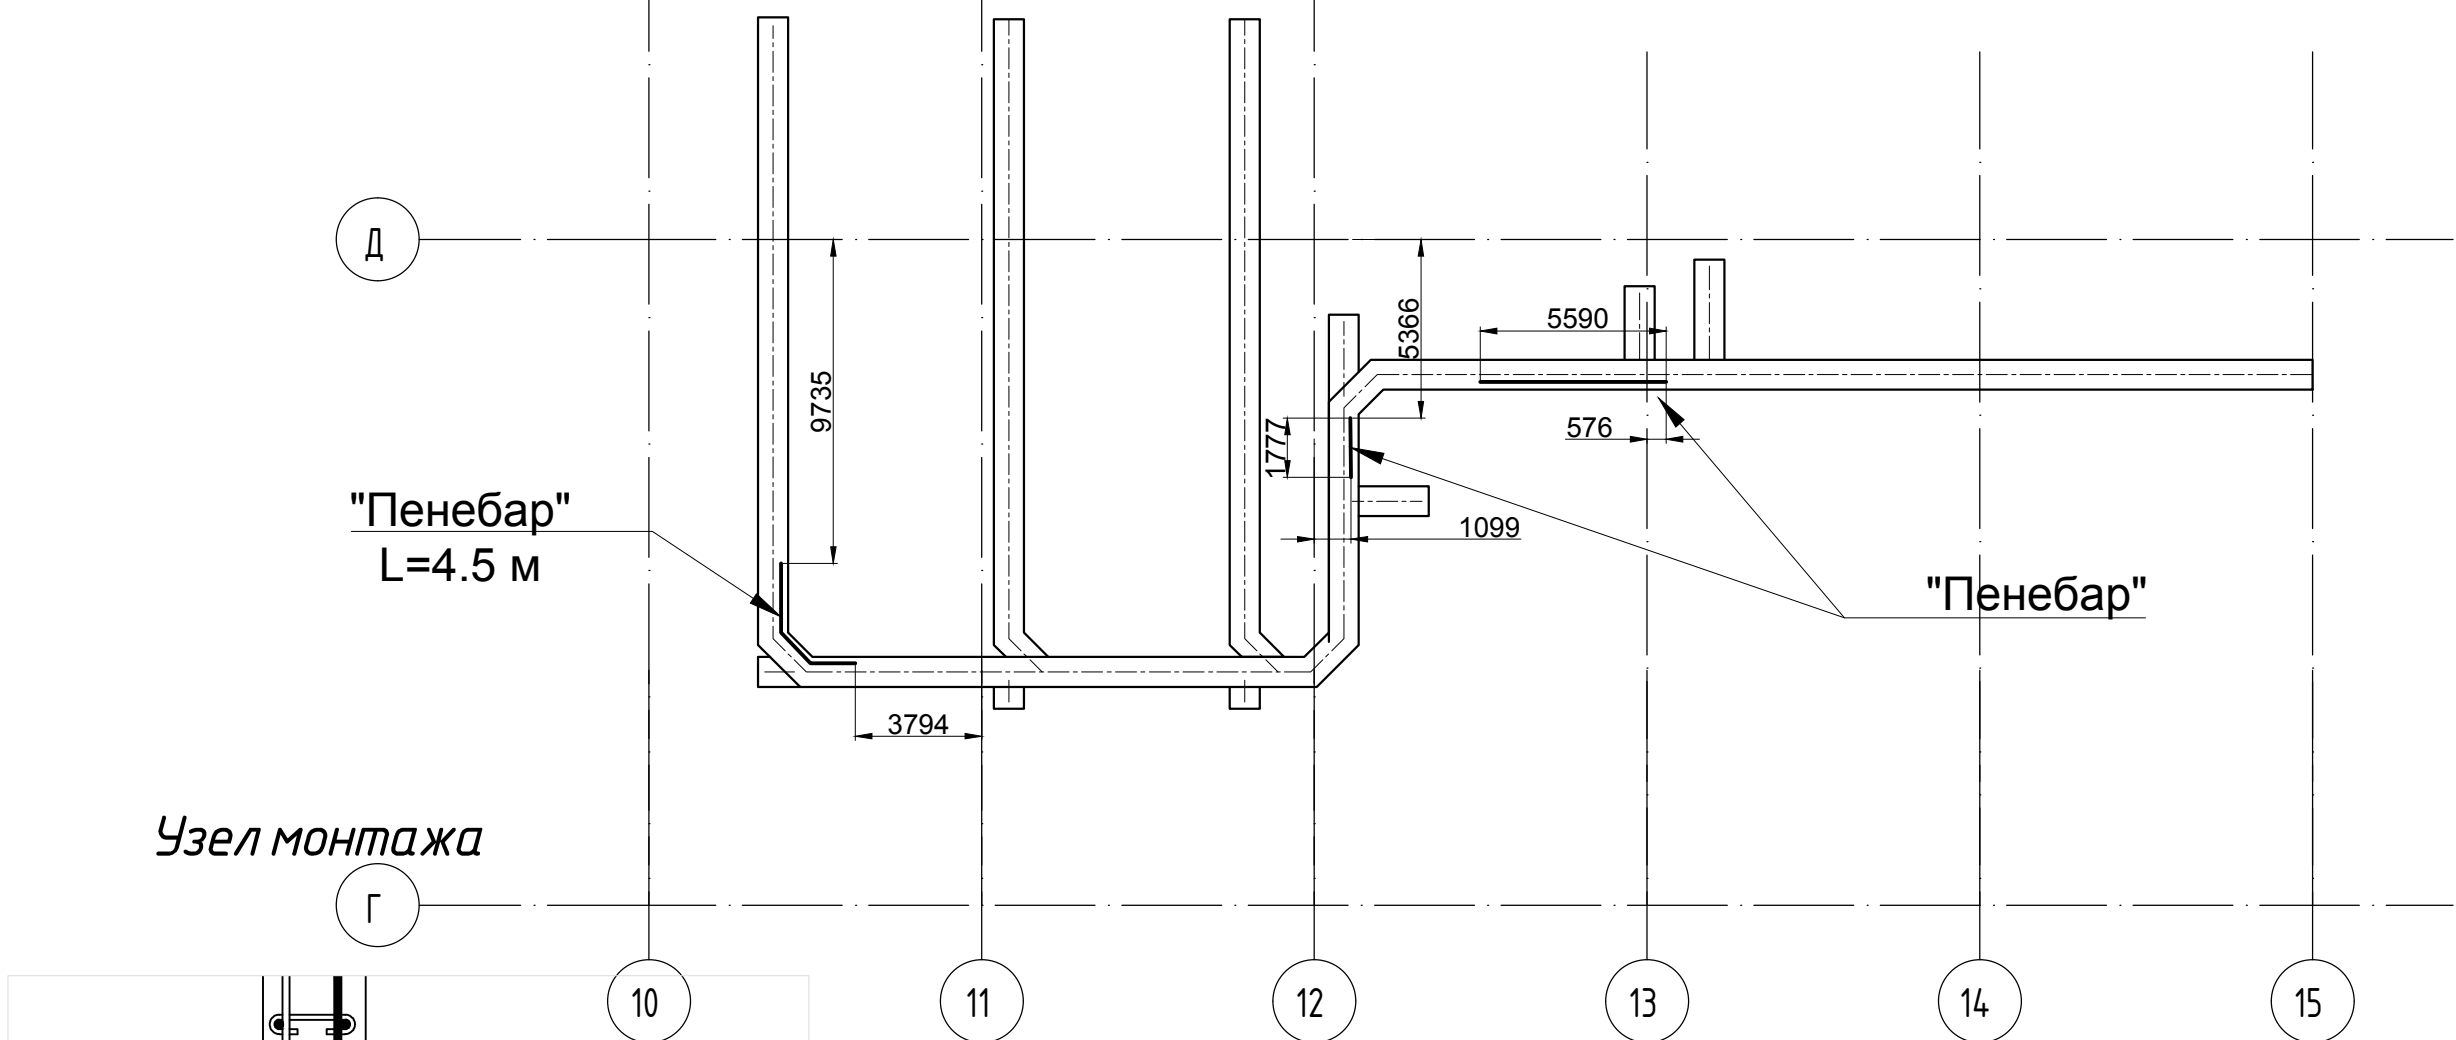

Узел монтажа

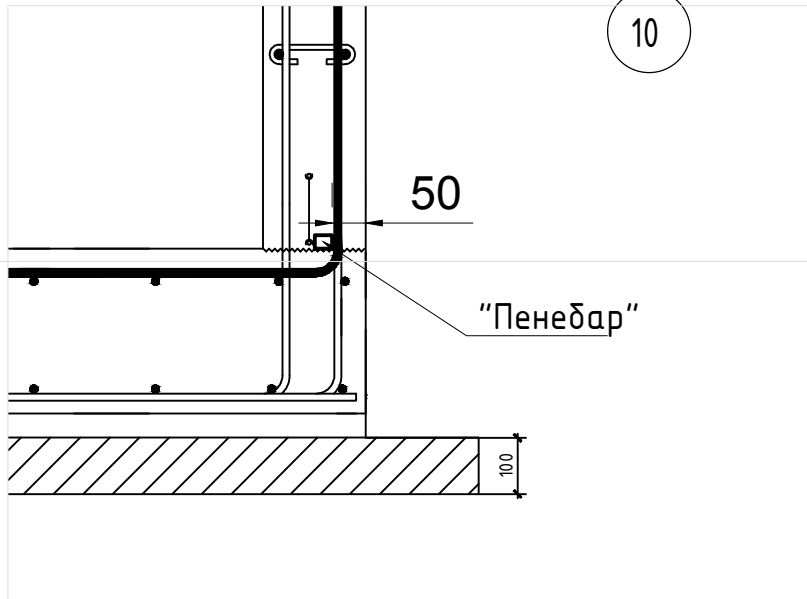

				Завод по производству двигателей ООО "Хендэ Виа Рус" по адресу: СПб, г. Сестрорецк, Левашовское шоссе			
Должность	Ф.И.О.	Подпись	Дата				
Нач. уч-ка	Базров			Устройство лотков в осях 10-15	Стадия	Лист	Листов
Геодезист	Мисак				ИД	1	
				Исполнительная схема монтажа гидроизоляционной прокладки "Пенебар"	ООО "Аракс"		